
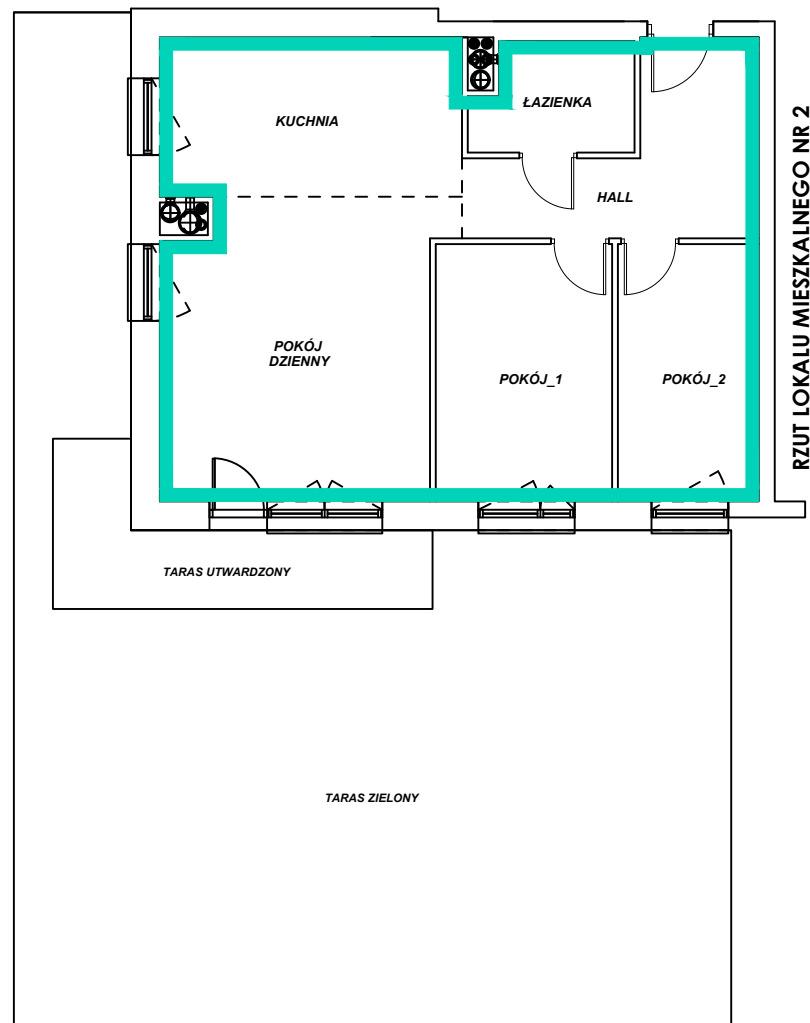



**SCHEMAT USYTUOWANIA
LOKALU MIESZKALNEGO
NR 2 NA PARTERZE W BUDYNKU,
PRZY UL. BŁ. KAROLINY 27 W RZESZOWIE**

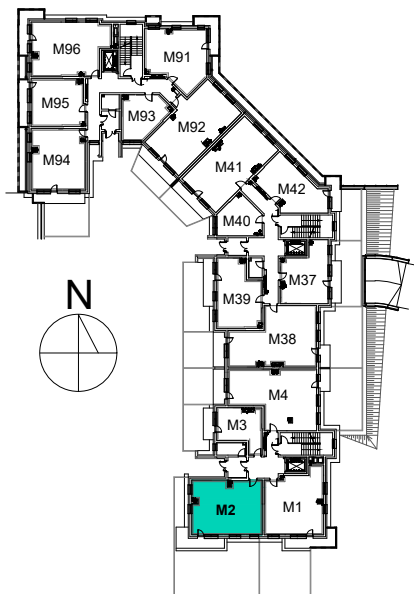

POMIARY W ZAKRESIE POWIERZCHNI POMIESZCZEŃ
WYKONANO DALMIERZEM LASEROWYM I TAŚMĄ
MIERNICZĄ ZGODNIE Z NORMĄ PN-ISO-9836/1997.

INWENTARYZACJA POWYKONAWCZA

**LOKAL MIESZKALNY NR 2, PARTER
PRZY UL. BŁ. KAROLINY 27
W RZESZOWIE**

Powierzchnia użytkowa	65,06 m ²	
RODZAJ POMIESZCZENIA	POWIERZCHNIA POMIESZCZENIA	
POKÓJ DZIENNY	19,70 m ²	
KUCHNIA	12,22 m ²	
ŁAZIENKA	4,18 m ²	
HALL	9,33 m ²	
POKÓJ 1	10,97 m ²	
POKÓJ 2	8,66 m ²	
TARAS UTWARDZONY 9,04 m ² TARAS ZIELONY 92,90 m ²		
POMIESZCZENIE PRZYNALEŻNE		
KONDYGNACJA	OZNACZENIE POMIESZCZENIA	POWIERZCHNIA POMIESZCZENIA
PIWNICA -1	POM. GOSP. nr 2	2,98 m ²
INWESTOR		
		ADMA DEVELOPMENT SP. Z O.O. SP. KOMANDYTOWA UL. ŻMIGRODZKA 11 / 34 35-119 RZESZÓW