
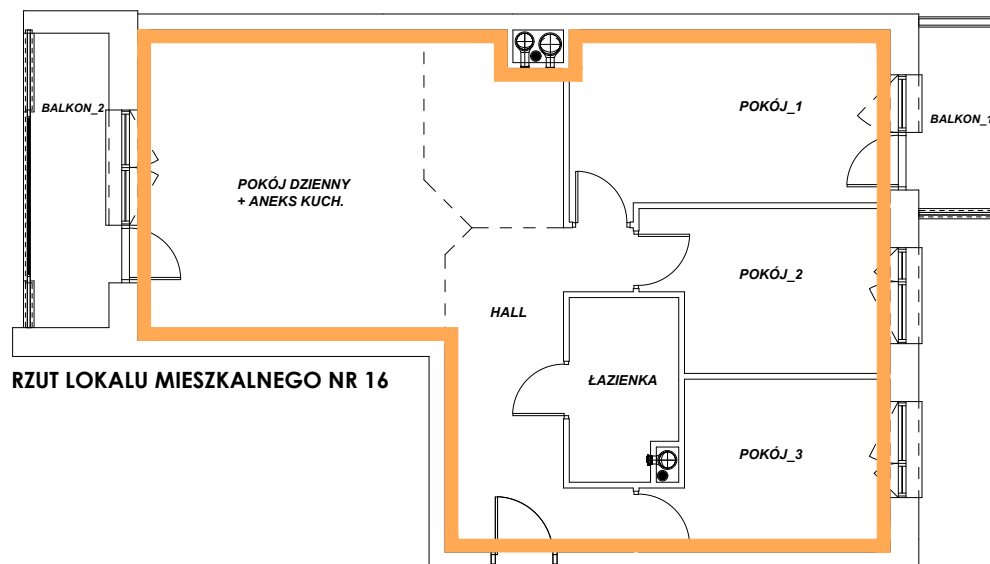


**SCHEMAT USYTUOWANIA
LOKALU MIESZKALNEGO
NR 16 NA 3 PIĘTRZE W BUDYNKU,
PRZY UL. BŁ. KAROLINY 27 W RZESZOWIE**

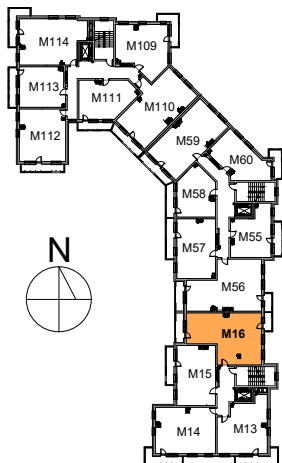

RZUT LOKALU MIESZKALNEGO NR 16

POMIARY W ZAKRESIE POWIERZCHNI POMIESZCZEŃ
WYKONANO DALMIERZEM LASEROWYM I TAŚMĄ
MIERNICZĄ ZGODNIE Z NORMĄ PN-ISO-9836/1997.

INWENTARYZACJA POWYKONAWCZA

**LOKAL MIESZKALNY NR 16, PIĘTRO 3
PRZY UL. BŁ. KAROLINY 27
W RZESZOWIE**

Powierzchnia użytkowa	76,14 m ²	
RODZAJ POMIESZCZENIA	POWIERZCHNIA POMIESZCZENIA	
POKÓJ DZIENNY + ANEKS KUCHENNY	28,14 m ²	
ŁAZIENKA	4,65 m ²	
HALL	11,22 m ²	
POKÓJ 1	13,71 m ²	
POKÓJ 2	9,10 m ²	
POKÓJ 3	9,32 m ²	
BALKON 1 3,32 m² BALKON 2 5,55 m²		
POMIESZCZENIE PRZYNALEŻNE		
KONDYGNACJA	OZNACZENIE POMIESZCZENIA	POWIERZCHNIA POMIESZCZENIA
PIWNICA -1	POM. GOSP. nr 16	2,92 m ²



INWESTOR

**ADMA DEVELOPMENT
SP. Z O.O. SP. KOMANDYTOWA
UL. ŻMIGRODZKA 11 / 34
35-119 RZESZÓW**