
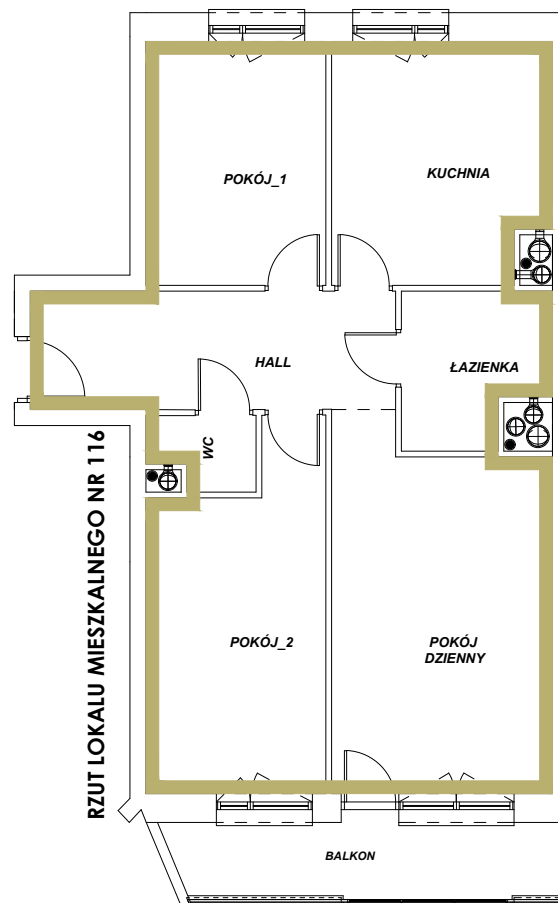



**SCHEMAT USYTUOWANIA
LOKALU MIESZKALNEGO
NR 116 NA 4 PIĘTRZE W BUDYNKU,
PRZY UL. BŁ. KAROLINY 27 W RZESZOWIE**

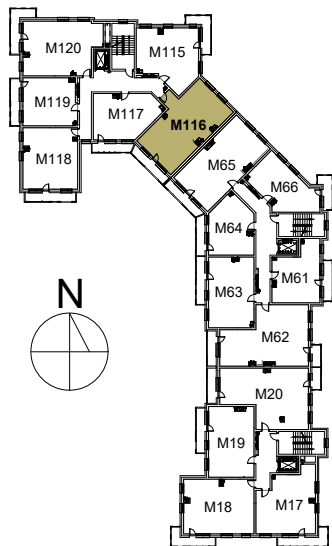

INWENTARYZACJA POWYKONAWCZA

**LOKAL MIESZKALNY NR 116, PIĘTRO 4
PRZY UL. BŁ. KAROLINY 27
W RZESZOWIE**

Powierzchnia użytkowa	73,23 m ²	
RODZAJ POMIESZCZENIA	POWIERZCHNIA POMIESZCZENIA	
POKÓJ DZIENNY	18,55 m ²	
KUCHNIA	12,61 m ²	
ŁAZIENKA	5,16 m ²	
HALL	10,22 m ²	
WC	1,78 m ²	
POKÓJ 1	10,73 m ²	
POKÓJ 2	14,18 m ²	
BALKON 7,13 m ²		
POMIESZCZENIE PRZYNALEŻNE		
KONDYGNACJA	OZNACZENIE POMIESZCZENIA	POWIERZCHNIA POMIESZCZENIA
PIWNICA -2	POM. GOSP. nr 116	4,62 m ²
		INWESTOR
		ADMA DEVELOPMENT SP. Z O.O. SP. KOMANDYTOWA UL. ŻMIGRODZKA 11 / 34 35-119 RZESZÓW

POMIARY W ZAKRESIE POWIERZCHNI POMIESZCZEŃ
WYKONANO DALMIERZEM LASEROWYM I TAŚMĄ
MIERNICZĄ ZGODNIE Z NORMĄ PN-ISO-9836/1997.