
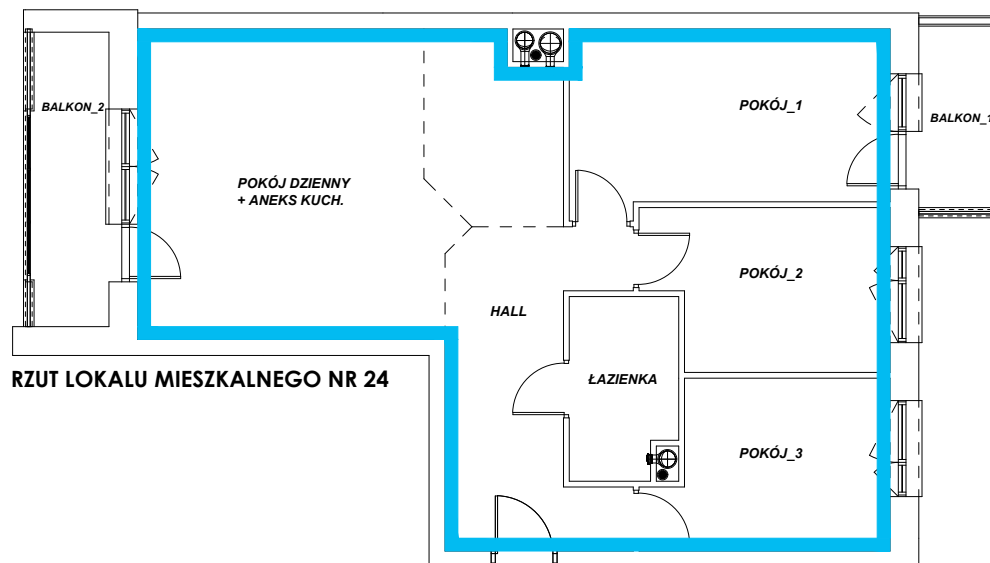


**SCHEMAT USYTUOWANIA  
LOKALU MIESZKALNEGO  
NR 24 NA 5 PIĘTRZE W BUDYNKU,  
PRZY UL. BŁ. KAROLINY 27 W RZESZOWIE**

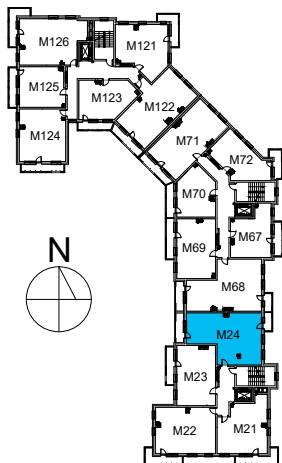

POMIARY W ZAKRESIE POWIERZCHNI POMIESZCZEŃ  
WYKONANO DALMIERZEM LASEROWYM I TAŚMĄ  
MIERNICZĄ ZGODNIE Z NORMĄ PN-ISO-9836/1997.

**INWENTARYZACJA POWYKONAWCZA**

**LOKAL MIESZKALNY NR 24, PIĘTRO 5  
PRZY UL. BŁ. KAROLINY 27  
W RZESZOWIE**

Powierzchnia użytkowa	76,34 m <sup>2</sup>	
RODZAJ POMIESZCZENIA	POWIERZCHNIA POMIESZCZENIA	
POKÓJ DZIENNY + ANEKS KUCHENNY	28,35 m <sup>2</sup>	
ŁAZIENKA	4,67 m <sup>2</sup>	
HALL	11,32 m <sup>2</sup>	
POKÓJ 1	13,66 m <sup>2</sup>	
POKÓJ 2	9,12 m <sup>2</sup>	
POKÓJ 3	9,22 m <sup>2</sup>	
<b>BALKON 1 3,32 m<sup>2</sup></b> <b>BALKON 2 5,55 m<sup>2</sup></b>		
<b>POMIESZCZENIE PRZYNALEŻNE</b>		
KONDYGNACJA	OZNACZENIE POMIESZCZENIA	POWIERZCHNIA POMIESZCZENIA
PIWNICA -1	POM. GOSP. nr 24	2,93 m <sup>2</sup>



**INWESTOR**

**ADMA DEVELOPMENT  
SP. Z O.O. SP. KOMANDYTOWA  
UL. ŻMIGRODZKA 11 / 34  
35-119 RZESZÓW**