
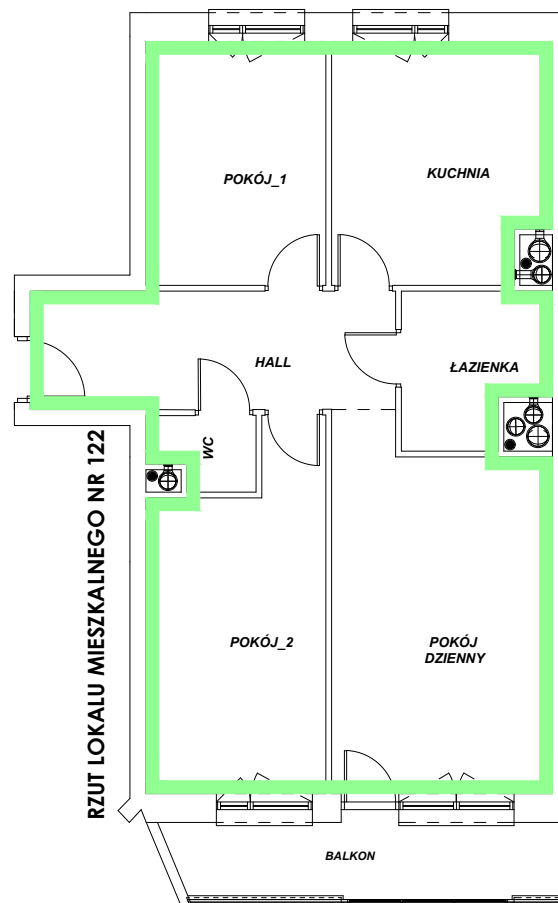



**SCHEMAT USYTUOWANIA  
LOKALU MIESZKALNEGO  
NR 122 NA 5 PIĘTRZE W BUDYNKU,  
PRZY UL. BŁ. KAROLINY 27 W RZESZOWIE**

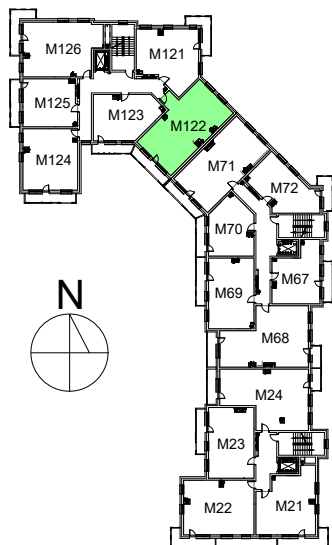

**INWENTARYZACJA POWYKONAWCZA**

**LOKAL MIESZKALNY NR 122, PIĘTRO 5  
PRZY UL. BŁ. KAROLINY 27  
W RZESZOWIE**

Powierzchnia użytkowa	73,16 m <sup>2</sup>	
<b>RODZAJ POMIESZCZENIA</b>	<b>POWIERZCHNIA POMIESZCZENIA</b>	
POKÓJ DZIENNY	18,65 m <sup>2</sup>	
KUCHNIA	12,56 m <sup>2</sup>	
ŁAZIENKA	5,15 m <sup>2</sup>	
HALL	10,24 m <sup>2</sup>	
WC	1,77 m <sup>2</sup>	
POKÓJ 1	10,61 m <sup>2</sup>	
POKÓJ 2	14,18 m <sup>2</sup>	
BALKON 7,13 m <sup>2</sup>		
<b>POMIESZCZENIE PRZYNALEŻNE</b>		
KONDYGNACJA	OZNACZENIE POMIESZCZENIA	POWIERZCHNIA POMIESZCZENIA
PIWNICA -2	POM. GOSP. nr 122	4,57 m <sup>2</sup>
		<b>INWESTOR</b>
		<b>ADMA DEVELOPMENT SP. Z O.O. SP. KOMANDYTOWA UL. ŻMIGRODZKA 11 / 34 35-119 RZESZÓW</b>

POMIARY W ZAKRESIE POWIERZCHNI POMIESZCZEŃ  
WYKONANO DALMIERZEM LASEROWYM I TAŚMĄ  
MIERNICZĄ ZGODNIE Z NORMĄ PN-ISO-9836/1997.