



**SCHEMAT USYTUOWANIA
LOKALU MIESZKALNEGO
NR 4 NA PARTERZE W BUDYNKU,
PRZY UL. BŁ. KAROLINY 27 W RZESZOWIE**

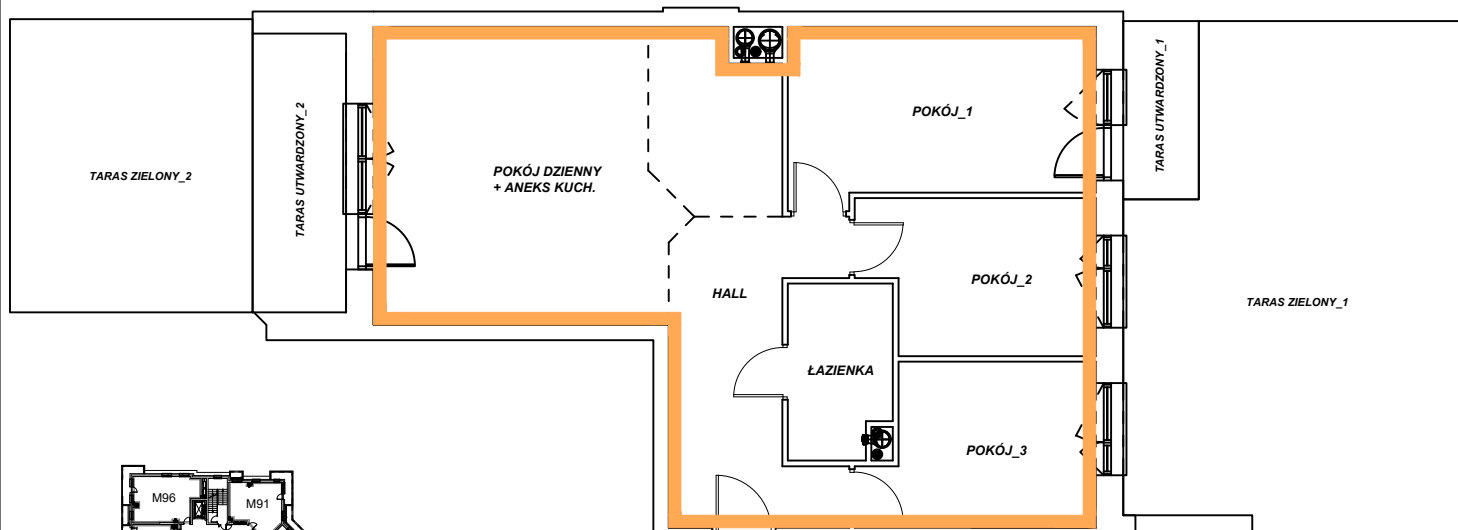


RZUT LOKALU MIESZKALNEGO NR 4

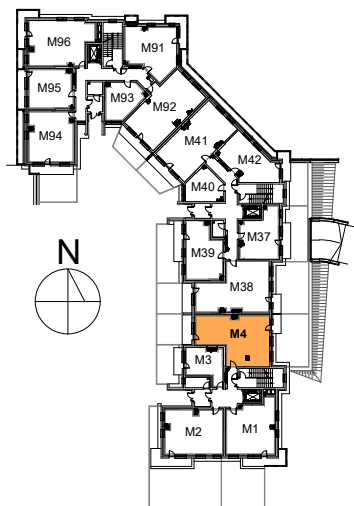

POMIARY W ZAKRESIE POWIERZCHNI POMIESZCZEŃ
WYKONANO DALMIERZEM LASEROWYM I TAŚMĄ
MIERNICZĄ ZGODNIE Z NORMĄ PN-ISO-9836/1997.

INWENTARYZACJA POWYKONAWCZA

**LOKAL MIESZKALNY NR 4, PARTER
PRZY UL. BŁ. KAROLINY 27
W RZESZOWIE**

Powierzchnia użytkowa	76,93 m ²	
RODZAJ POMIESZCZENIA	POWIERZCHNIA POMIESZCZENIA	
POKÓJ DZIENNY + ANEKS KUCHENNY	28,89 m²	
ŁAZIENKA	4,56 m²	
HALL	11,40 m²	
POKÓJ 1	13,80 m²	
POKÓJ 2	9,09 m²	
POKÓJ 3	9,19 m²	
TARAS UTWARDZONY 1 3,68 m ² TARAS ZIELONY 1 42,62 m ² TARAS UTWARDZONY 2 6,90 m ² TARAS ZIELONY 2 18,84 m ²		
POMIESZCZENIE PRZYNALEŻNE		
KONDYGNACJA	OZNACZENIE POMIESZCZENIA	POWIERZCHNIA POMIESZCZENIA
PIWNICA -1	POM. GOSP. nr 4	3,22 m²
		INWESTOR
		ADMA DEVELOPMENT SP. Z O.O. SP. KOMANDYTOWA UL. ŻMIGRODZKA 11 / 34 35-119 RZESZÓW