
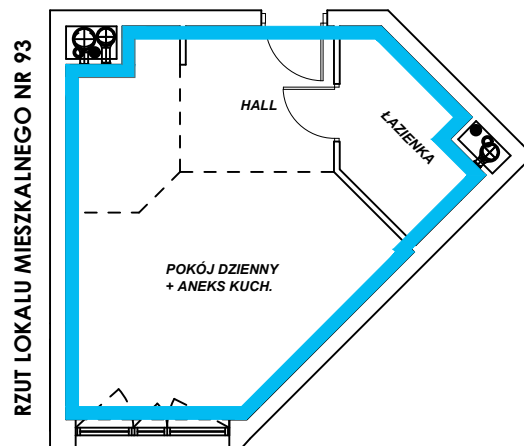



**SCHEMAT USYTUOWANIA
LOKALU MIESZKALNEGO
NR 93 NA PARTERZE W BUDYNKU,
PRZY UL. BŁ. KAROLINY 27 W RZESZOWIE**

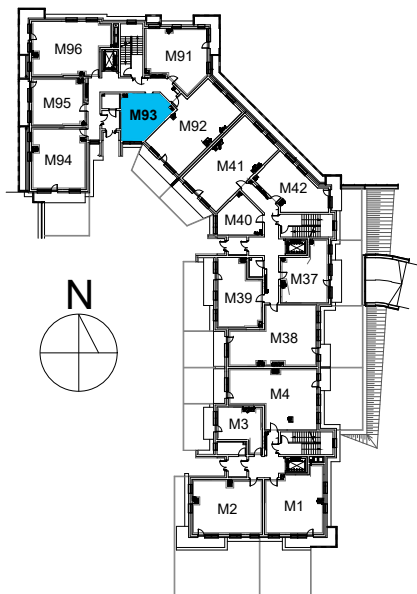

INWENTARYZACJA POWYKONAWCZA

**LOKAL MIESZKALNY NR 93, PARTER
PRZY UL. BŁ. KAROLINY 27
W RZESZOWIE**

Powierzchnia użytkowa	30,37 m ²	
RODZAJ POMIESZCZENIA	POWIERZCHNIA POMIESZCZENIA	
POKÓJ DZIENNY + ANEKS KUCHENNY	20,14 m ²	
ŁAZIENKA	4,88 m ²	
HALL	5,35 m ²	
POMIESZCZENIE PRZYNALEŻNE		
KONDYGNACJA	OZNACZENIE POMIESZCZENIA	POWIERZCHNIA POMIESZCZENIA
PIWNICA -2	POM. GOSP. nr 93	3,29 m ²
		INWESTOR
		ADMA DEVELOPMENT SP. Z O.O. SP. KOMANDYTOWA UL. ŻMIGRODZKA 11 / 34 35-119 RZESZÓW

POMIARY W ZAKRESIE POWIERZCHNI POMIESZCZEŃ
WYKONANO DALMIERZEM LASEROWYM I TAŚMĄ
MIERNICZĄ ZGODNIE Z NORMĄ PN-ISO-9836/1997.