
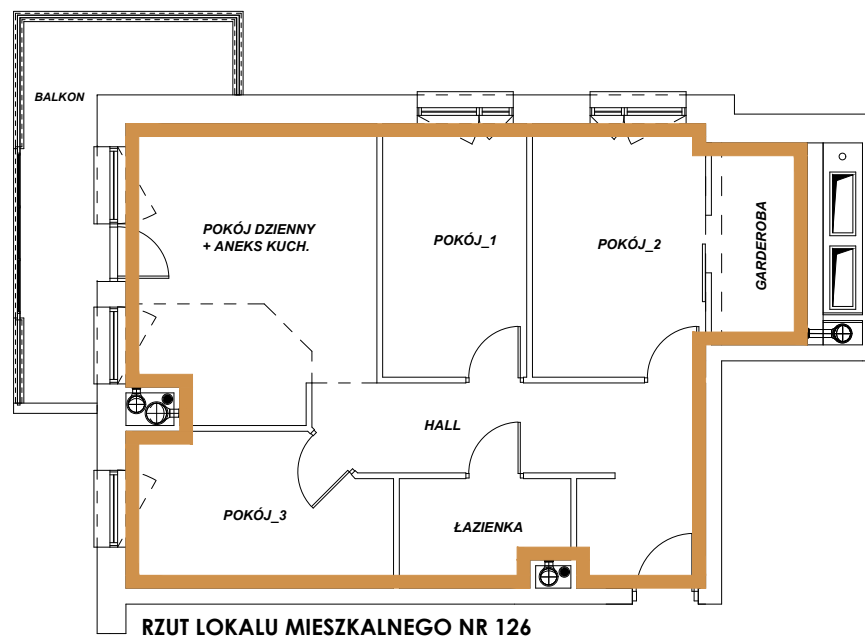


**SCHEMAT USYTUOWANIA  
LOKALU MIESZKALNEGO  
NR 126 NA 5 PIĘTRZE W BUDYNKU,  
PRZY UL. BŁ. KAROLINY 27 W RZESZOWIE**

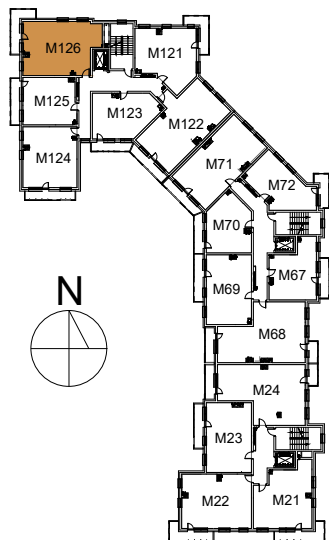


**RZUT LOKALU MIESZKALNEGO NR 126**

POMIARY W ZAKRESIE POWIERZCHNI POMIESZCZEŃ  
WYKONANO DALMIERZEM LASEROWYM I TAŚMĄ  
MIERNICZĄ ZGODNIE Z NORMĄ PN-ISO-9836/1997.

**INWENTARYZACJA POWYKONAWCZA**

**LOKAL MIESZKALNY NR 126, PIĘTRO 5  
PRZY UL. BŁ. KAROLINY 27  
W RZESZOWIE**

Powierzchnia użytkowa	67,03 m <sup>2</sup>	
RODZAJ POMIESZCZENIA	POWIERZCHNIA POMIESZCZENIA	
POKÓJ DZIENNY + ANEKS KUCHENNY	16,88 m <sup>2</sup>	
ŁAZIENKA	4,28 m <sup>2</sup>	
HALL	11,87 m <sup>2</sup>	
GARDEROBA	5,13 m <sup>2</sup>	
POKÓJ 1	8,89 m <sup>2</sup>	
POKÓJ 2	10,55 m <sup>2</sup>	
POKÓJ 3	9,43 m <sup>2</sup>	
BALKON 9,41 m <sup>2</sup>		
POMIESZCZENIE PRZYNALEŻNE		
KONDYGNACJA	OZNACZENIE POMIESZCZENIA	POWIERZCHNIA POMIESZCZENIA
PIWNICA -2	POM. GOSP. nr 126	5,61 m <sup>2</sup>
INWESTOR		
 <b>ADMA DEVELOPMENT SP. Z O.O. SP. KOMANDYTOWA UL. ŻMIGRODZKA 11 / 34 35-119 RZESZÓW</b>		